



# RYSUNEK ZAMIENNY

RZUT POMIESZCZENIA CHŁODNI

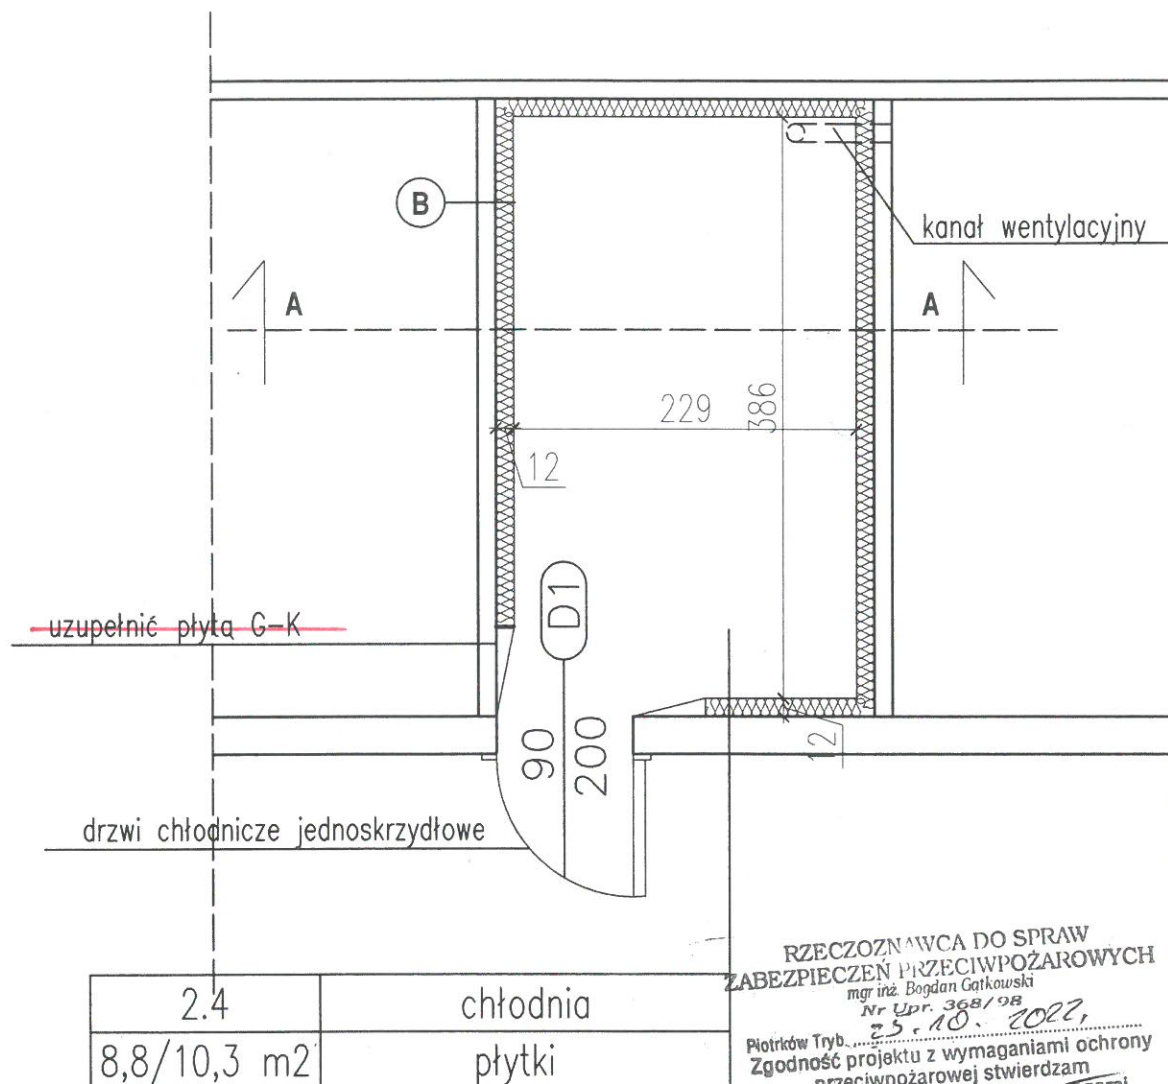

PRZEKRÓJ A-A

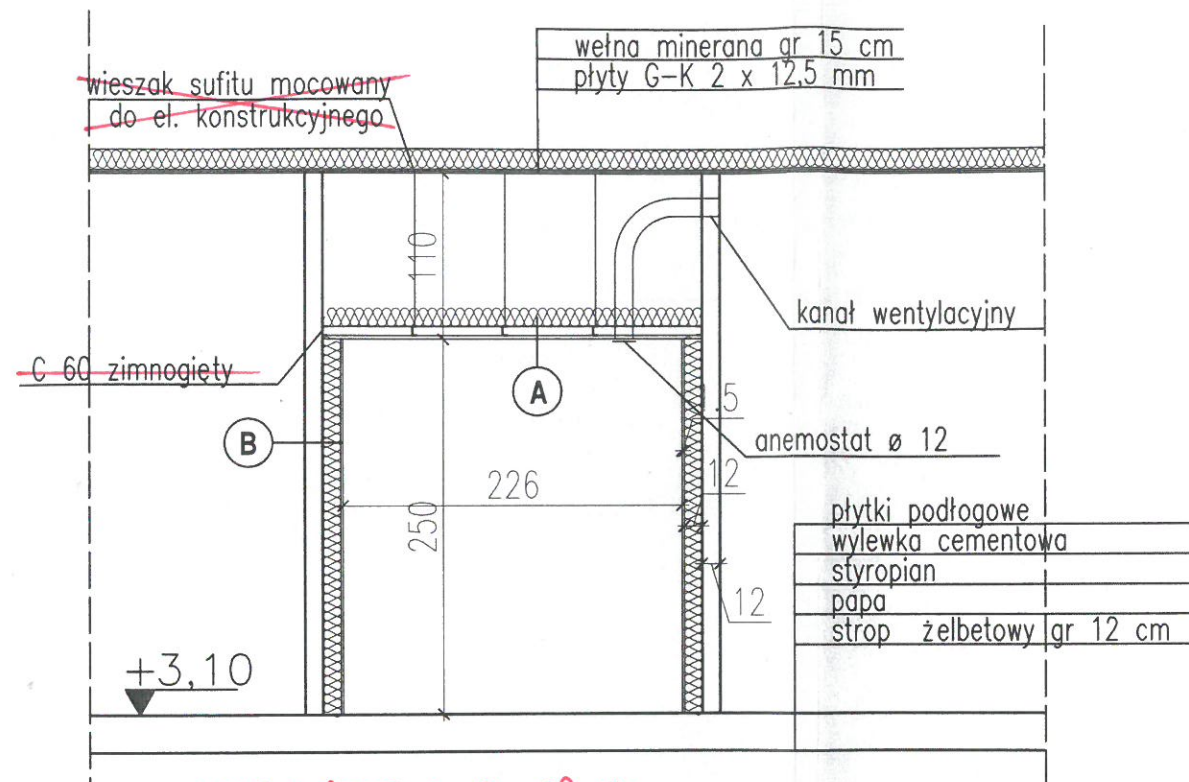

- PŁYTA WARSTWOWA - GR. 10 cm**
- B**
- ~~plytki ceramiczne mrozoodporne~~
  - ~~klei do plytek~~
  - ~~hydroizolacja~~
  - ~~zaprawa z siatka poliuretanowa~~
  - ~~styropian gr 12 cm~~
  - ~~plytki ceramiczne istniejące~~
  - ~~tynek cem-wap~~
  - ~~ściana murowana z ceramiki~~
- A**
- ~~plyty 2 x G-K~~
  - ~~ruszt z elementów zimnociętych~~
  - ~~folia gr 1,0 mm~~
  - ~~styropian gr 12 cm~~
  - ~~wieszaki mocujące ruszt do sufitu~~
- PŁYTA WARSTWOWA - GR. 10 cm**

KOLOREM CZERWONYM ZAZNACZONO ZMIANY BĘDĄCE  
NIEISTOTNYM ODSTĘPSTWEM OD PROJEKTU BUDOWLANEGO:  
- ZMIANA IZOLACJI ORAZ WYKONANIE ŚCIAN  
I SUFITU NA PŁYTĘ WARSTWOWĄ.

mgr inż. Zygmunt Waloryszak  
Projektant specjalności  
architektonicznej  
i konstrukcyjno-budowlanej  
UAN.IV-8388/143/86, UAN.IV-10220/33/81

JEDNOSTKA PROJEKTOWA wz28@poczta.fm tel. kom. 605 325 178		PRACOWNIA PROJEKTOWA ZYGUNT WALORYSZAK 97-400 BIELCHATÓW UL. MICHAŁOWSKIEGO NR 4		INWESTOR GMINA WOLA KRZYSZTOPORSKA 97-371 WOLA KRZYSZTOPORSKA UL. KOŚCIUSZKI 5	
ADRES INWESTYCJI DOM LUDOWY W GOMULINIE GMINA WOLA KRZYSZTOPORSKA				BRANŻA BUDOWLANA	
TYTUŁ OPRACOWANIA ZMIANA SPOSOBU UŻYTKOWANIA POMIESZCZENIA MAG. NA CHŁODNIE				FAZA PROJEKT BUDOWLANY	
TYTUŁ RYSUNKU SZCZEGÓŁY ROZMIAŃ ŚCIAN I STROPU				NR WEW. B3/2022	
				DATA PAŹDZIERNIK 2022	
PROJEKTANT mgr inż. Zygmunt Waloryszak GP.IV.7342/86/91 NB.IV7342/79/98		PROJEKTANT		SKALA 1 : 50	
PODPIS		PODPIS		NUMER RYSUNKU B-1	